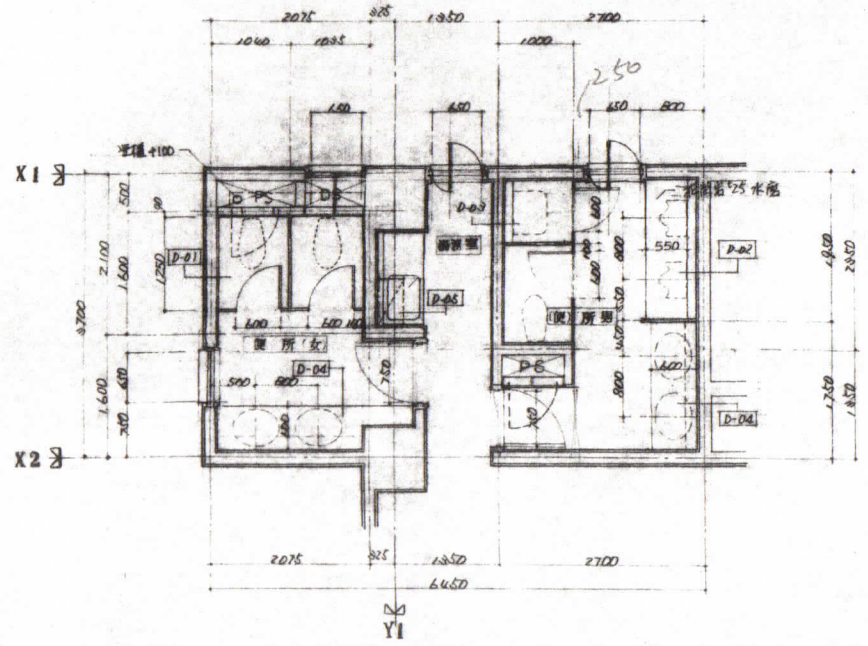

Z2~Z5 普通便所平面詳細図 1/20

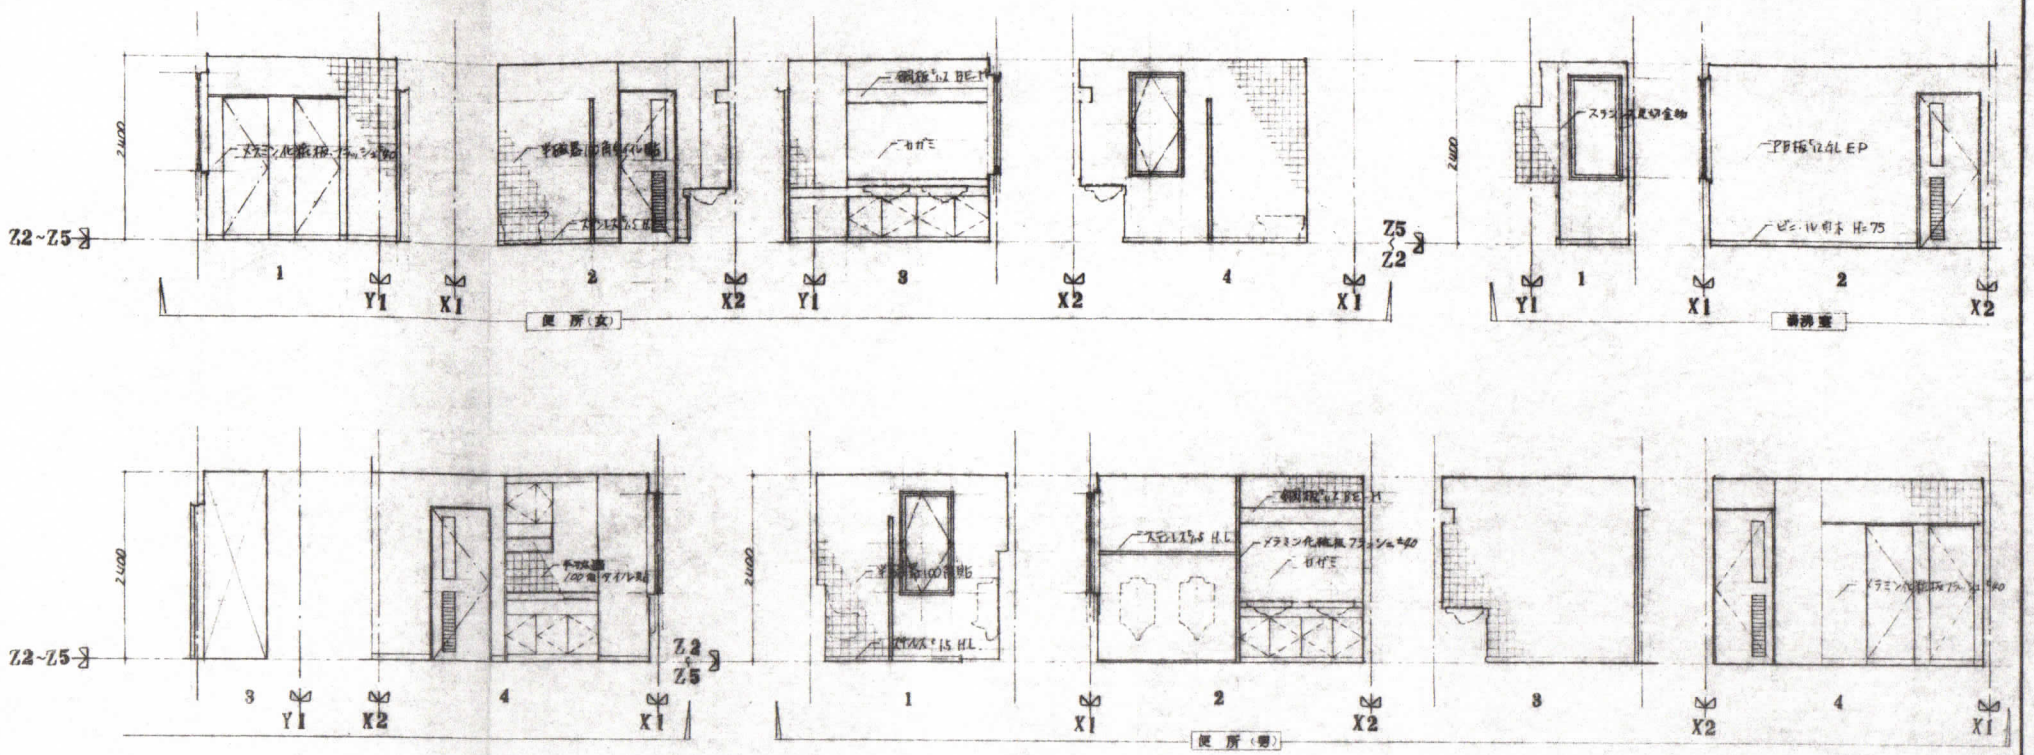

D-01 便所 隔板 廻り 詳細図 1/5

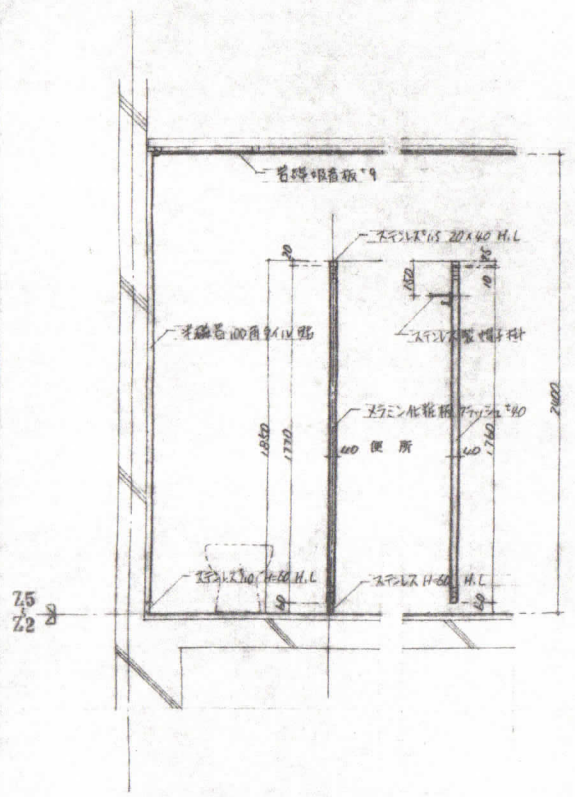

D-02 便所 小便器 廻り 詳細図 1/5

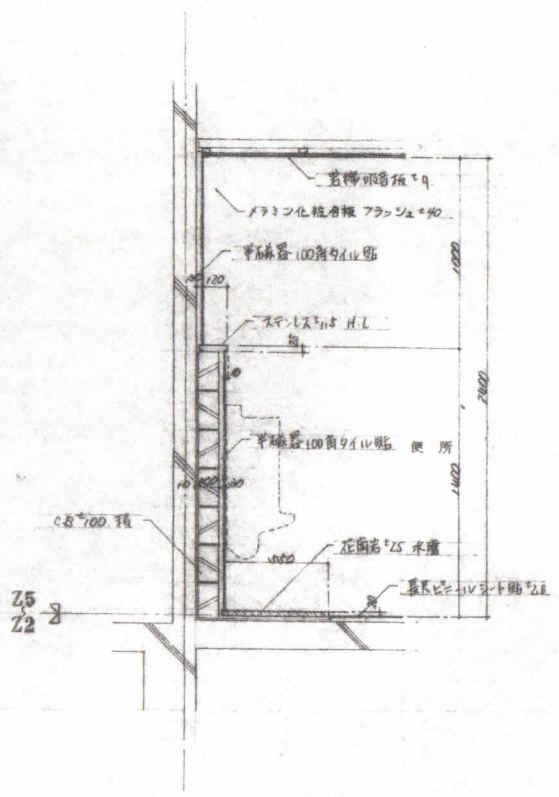

D-03 掃除用流し 廻り 詳細図 1/5

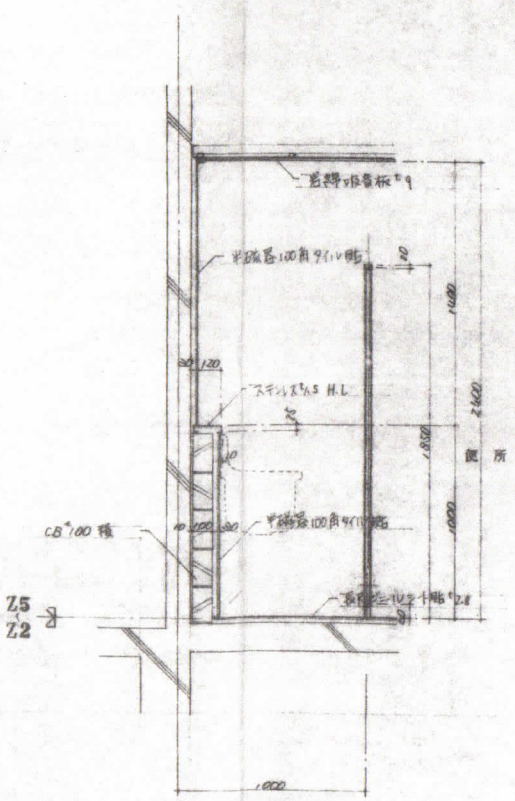

D-04 洗面化粧台 廻り 詳細図 1/5

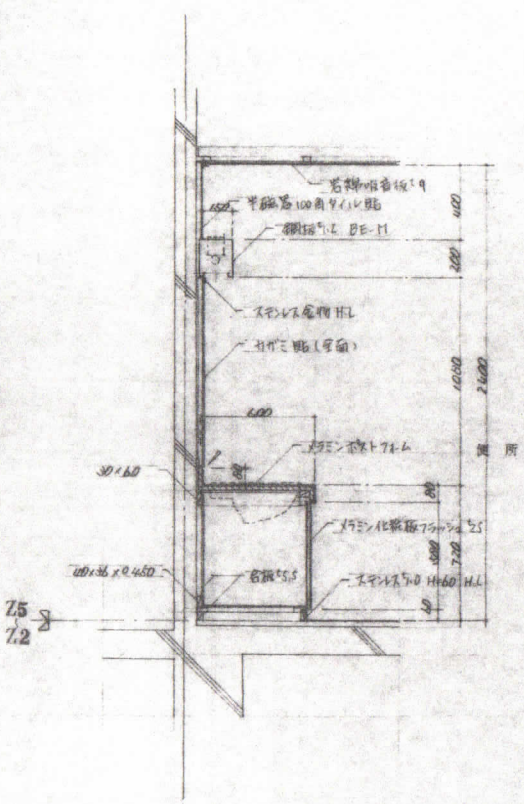

D-05 普通室 窓 廻り 詳細図 1/5

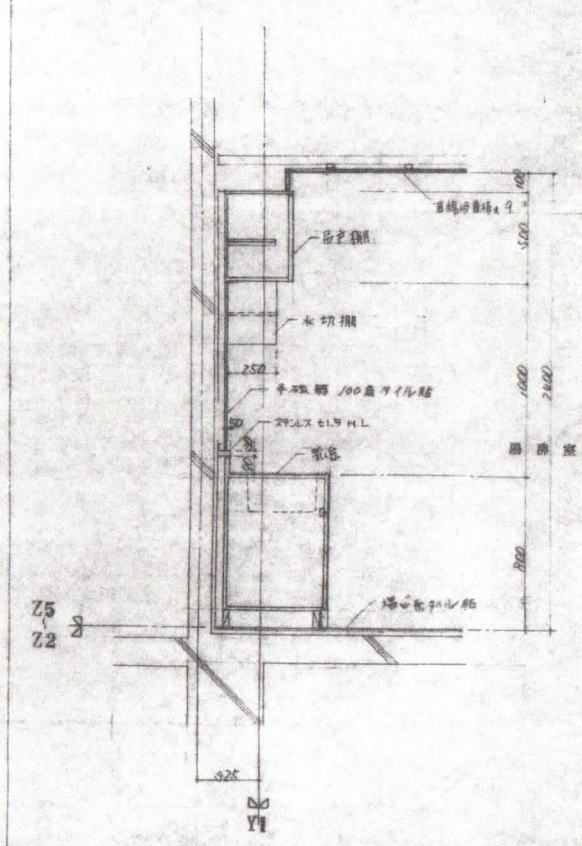

竣工図

日付	61.11.21
訂正	※1 63. 2.1
	※2
	※3
	※4
	※5

一級建築士事務所 東京都知事登録5316
現代建築研究所 K. KITADAI ARCHITECT AND ASSOCIATES
一級建築士 5913 北代 輝一郎

(仮称)東信 馬込沢ビル新築工事 ・ 85-58

普通室 便所 詳細図兼展開図 1/5

A-011